

De eigenaar ondertekent onderstaande projectstatus voor akkoord na ieder uiteindelijk beslissingsmoment.

De gemeenschappelijke delen als buitengevel, scheidsgevel, buitenschrijnwerk, terrassen, bakustrades, zijn op dit plan louter ter info en zijn ter beslissingsbevoegdheid van het verantwoordelijk bestuur.

Het bestuur (architect, ingenieur, promotor, ...) kan beslissen om wijzigingen door te voeren zolang de kwaliteit van het bouwwerk gevrijwaard blijft.

TECHNIEKEN

verwarming

standaard radiatoren, tenzij anders vermeld
afmetingen volgens berekening installateur

sanitair

plaatsing kranen, tenzij anders vermeld:

douchekraan:	110 cm boven vloerpas
badkraan:	60 cm boven vloerpas
shell-kraan:	60 cm boven vloerpas
shell-kraan wc:	25 cm boven vloerpas
buitenkraan:	60 cm boven vloerpas
toilet porselein:	42 cm boven vloerpas

elektriciteit:

plaatsing stopcontacten / schakelaars,

tenzij anders vermeld:

stopcontact :	25 cm boven vloerpas
stopcontact w/m/dk:	110 cm boven vloerpas
stopcontact cv:	110 cm boven vloerpas
stopcontacten	110 cm boven vloerpas
elektricienskast:	
schakelaar:	110 cm boven vloerpas
voed badk meubel:	165 cm boven vloerpas
	min. 50cm overlengte

alle aansluitingen 15cm uit hoek/opening

ventilatie

ventilatie type: D

INTERIEUR

vloeren

chape standaard -12 mm onder vloerpas

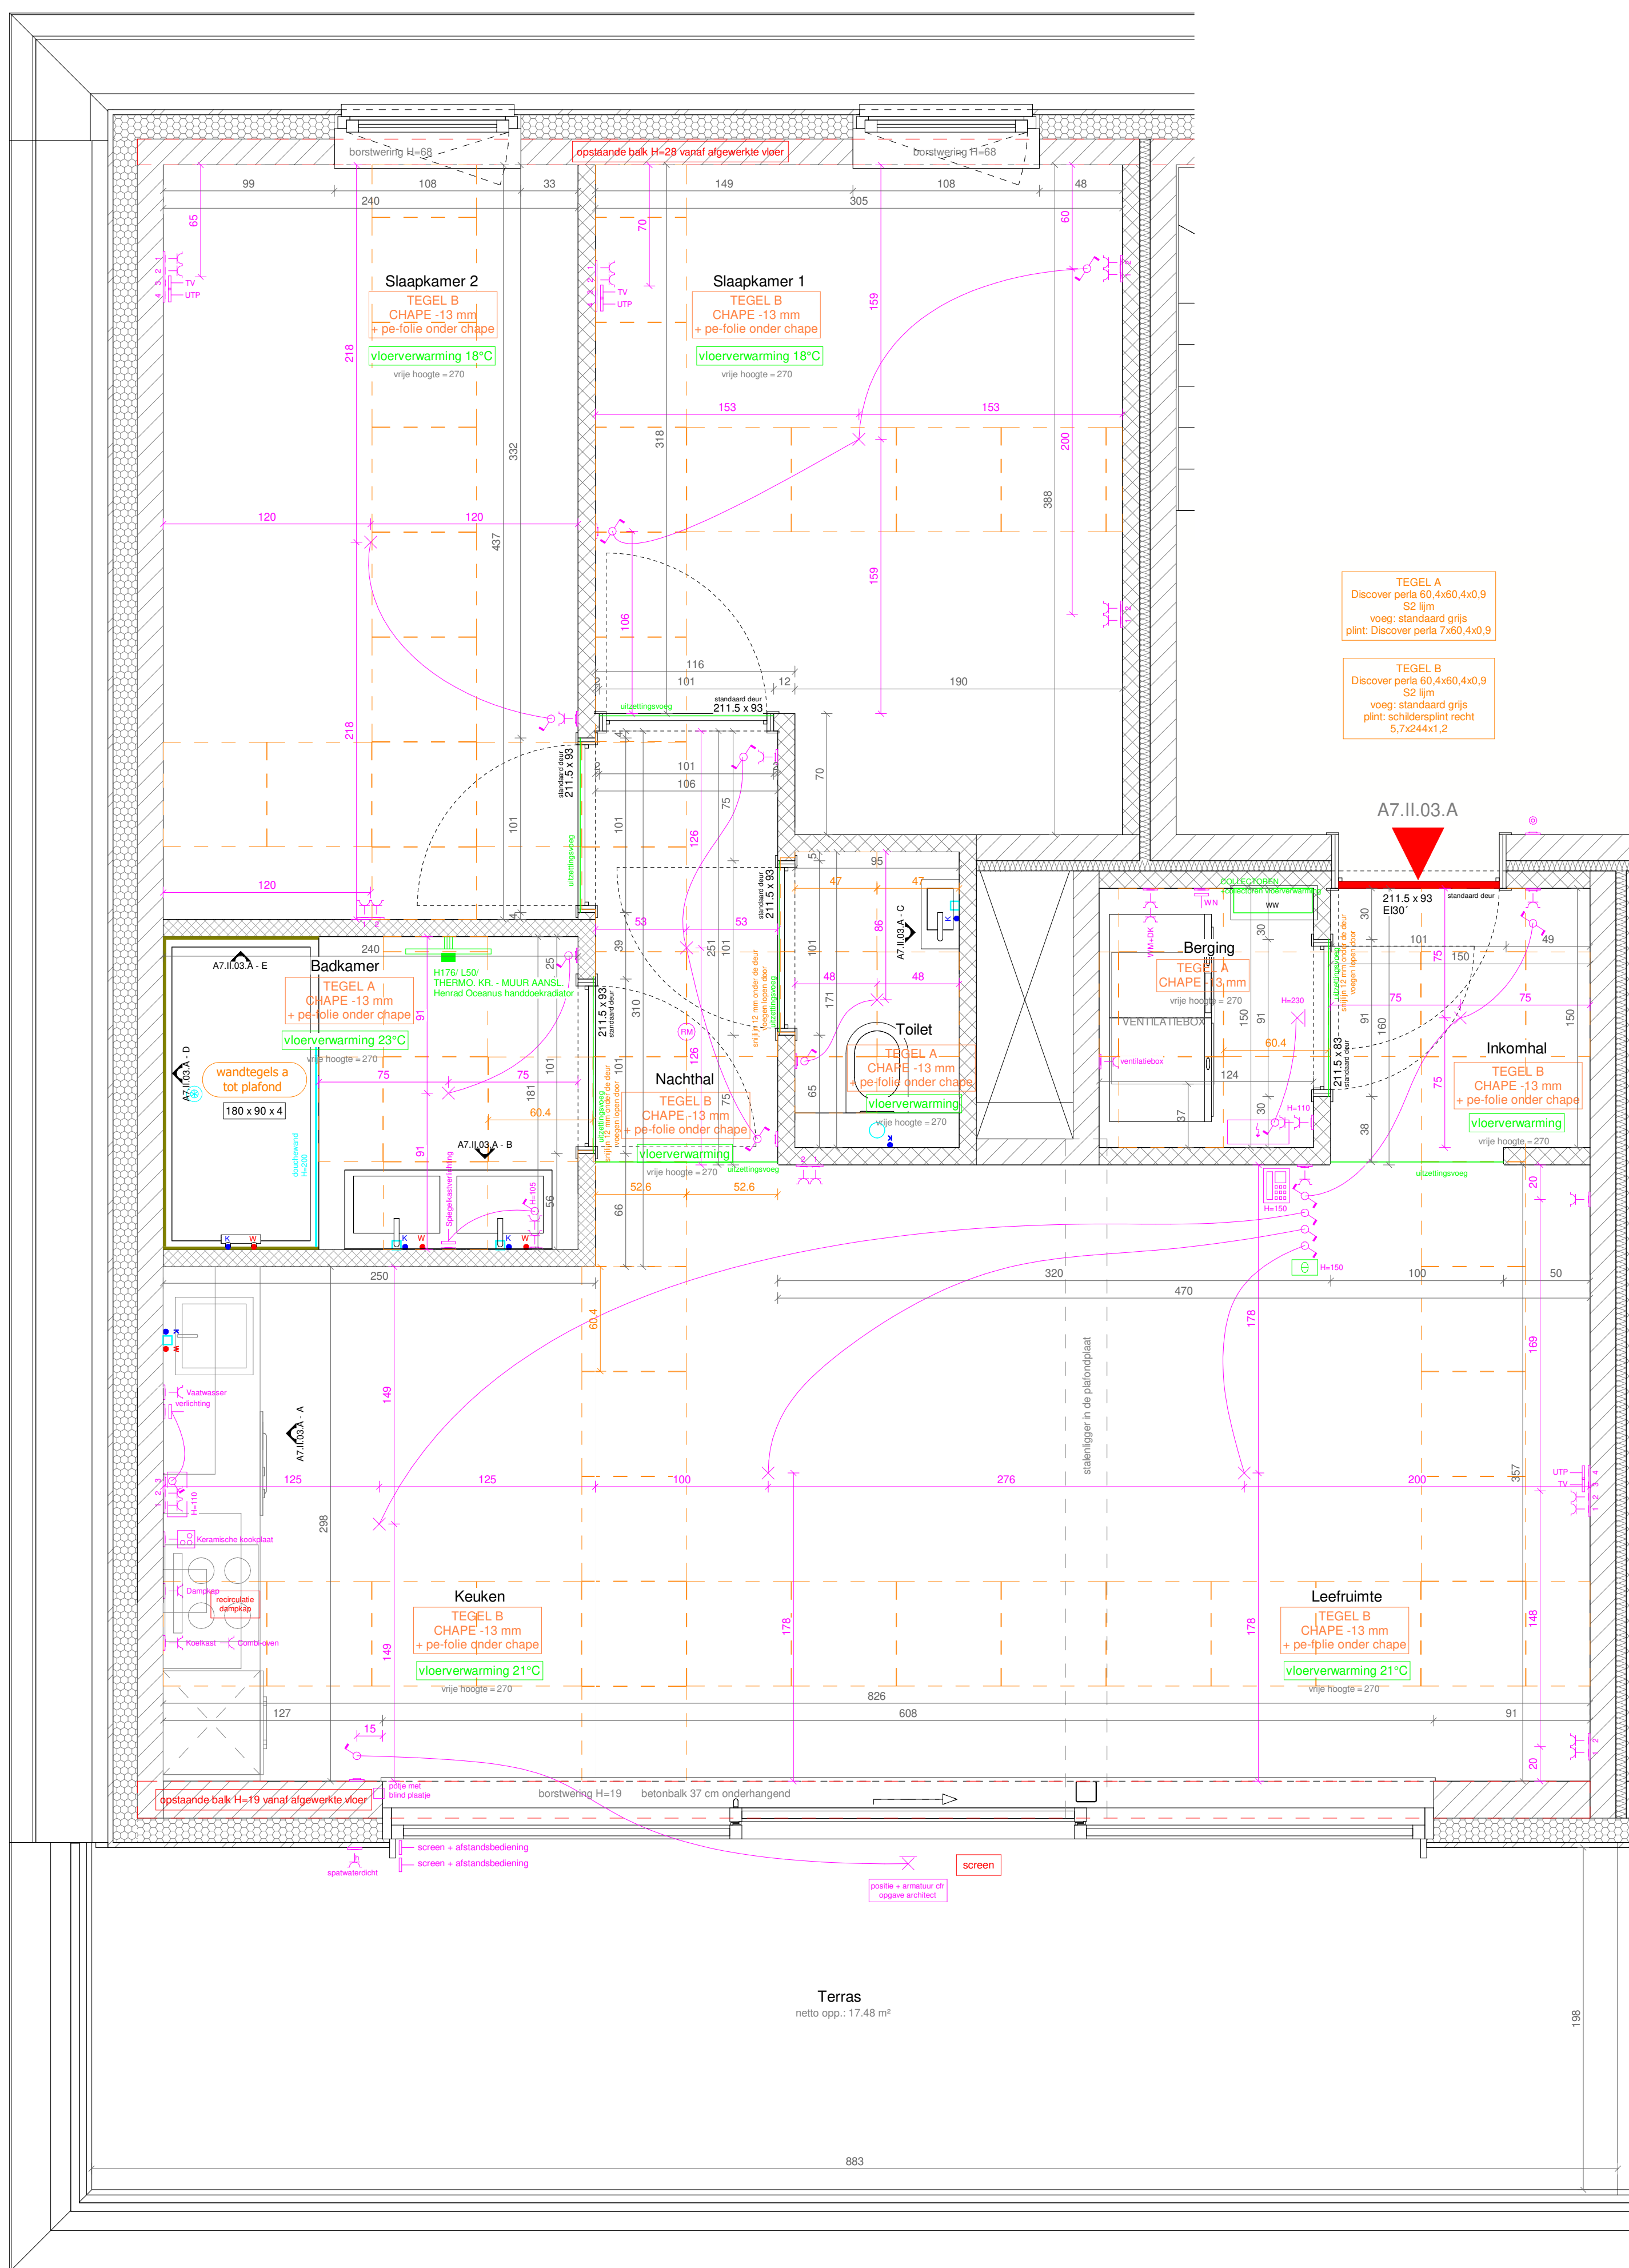
bij plaatsing door eigenaar zelf dienen de nodige afmetingen en diktes tijdig te worden medegedeeld

schrijnwerk

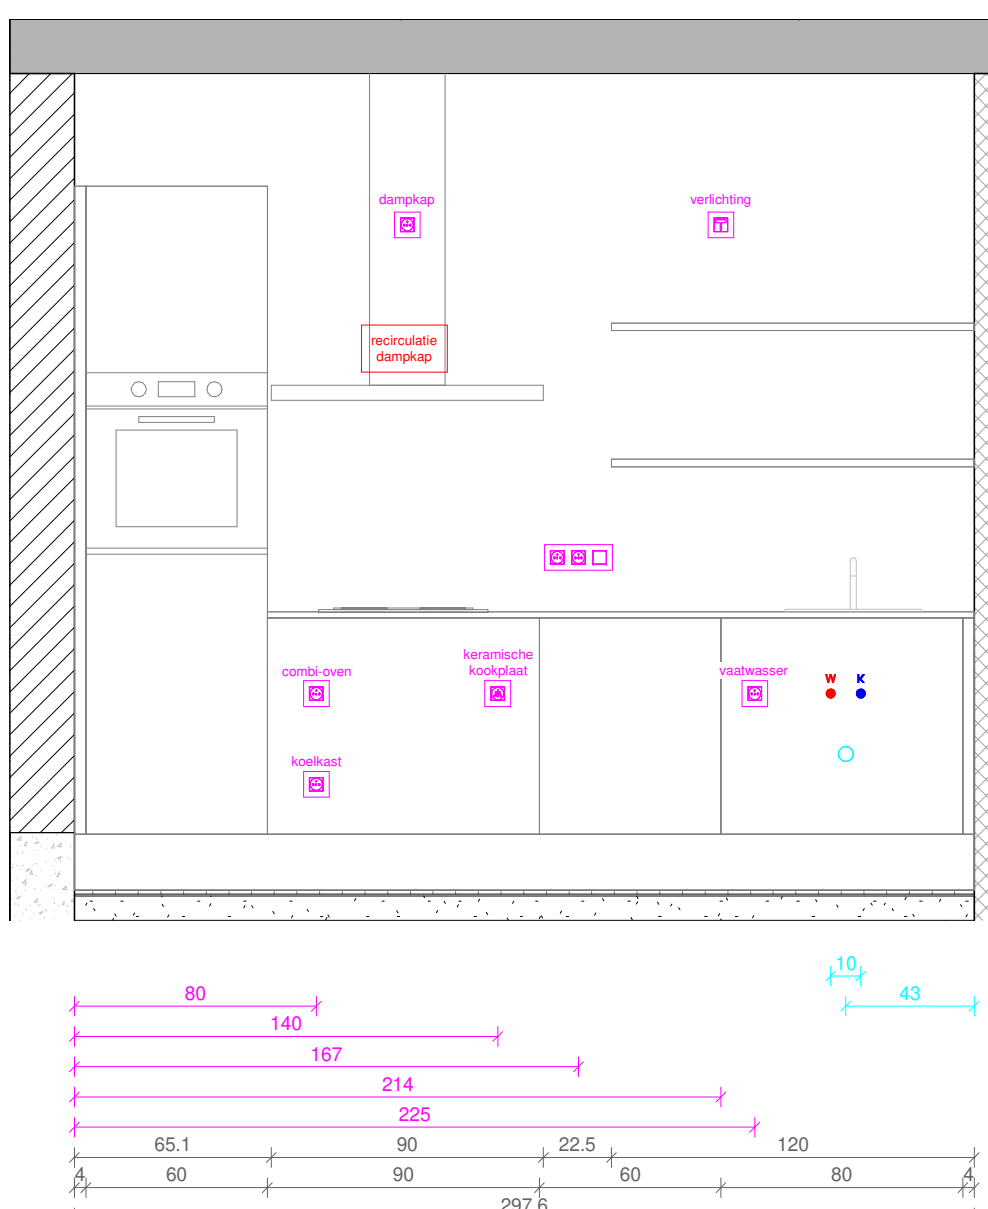
standaard binnendeuren H = 211,5 cm

ARCHITECTUUR

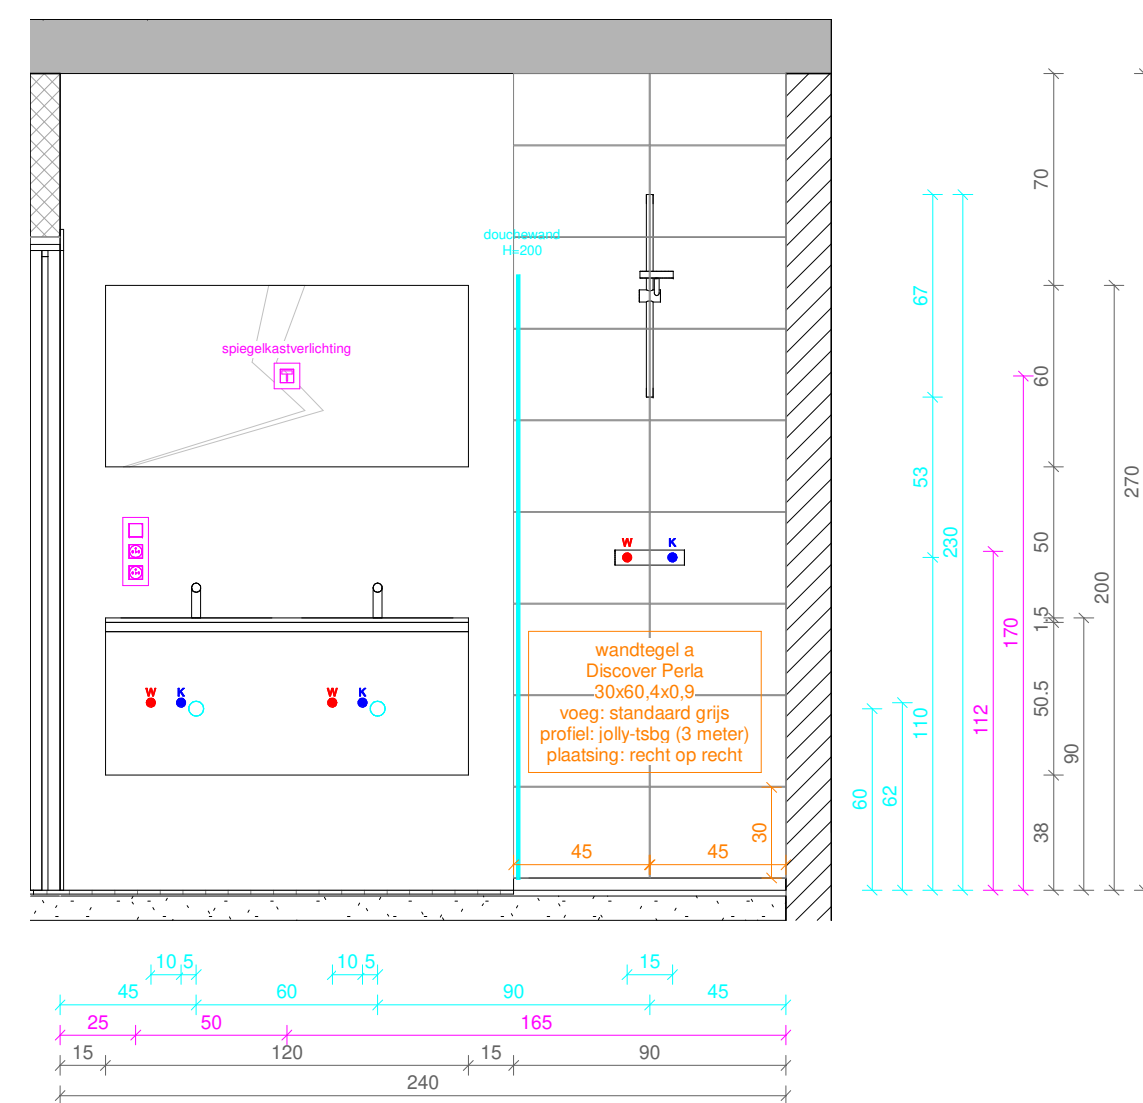
interieurelementen illustratief,
maatvoering richtingvend

**Grondplan**

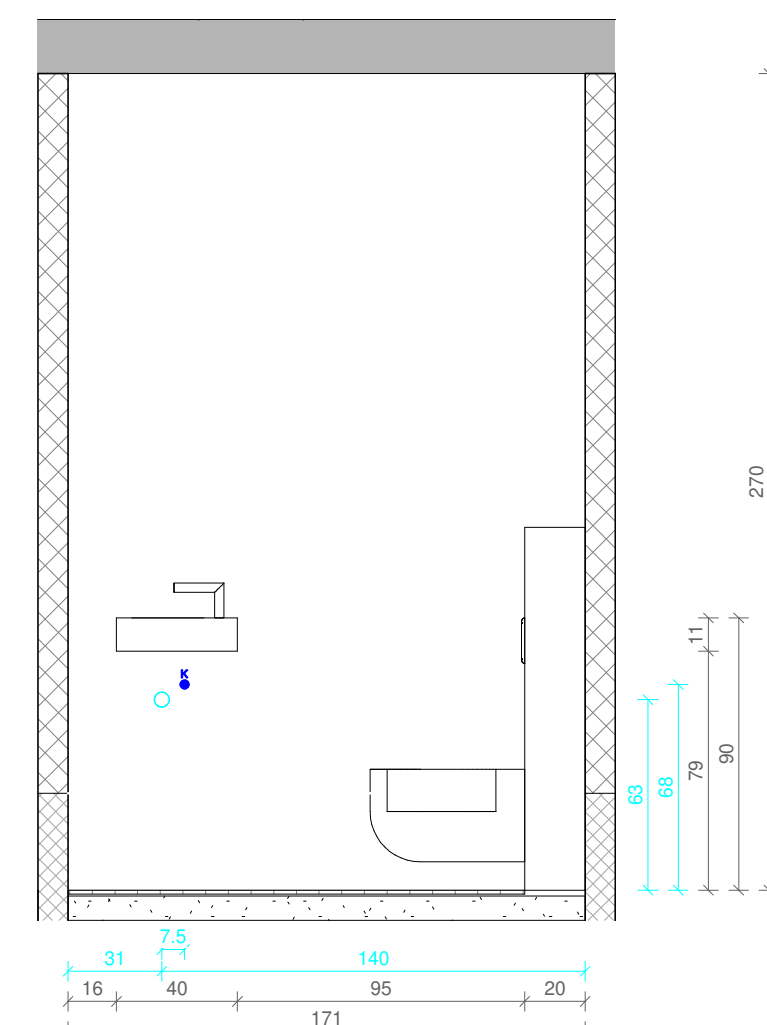
1 : 25

**Aanzicht A**

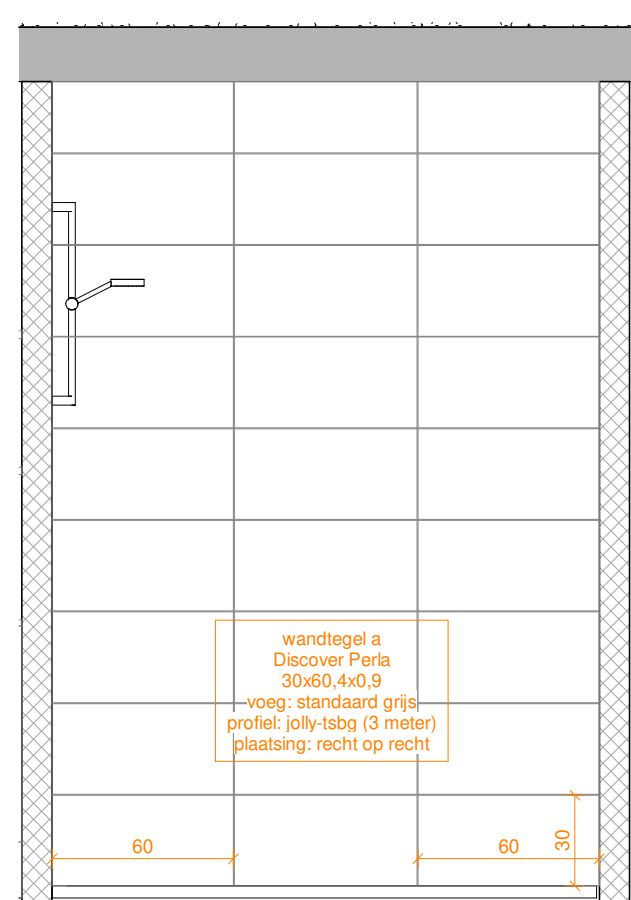
1 : 25

**Aanzicht B**

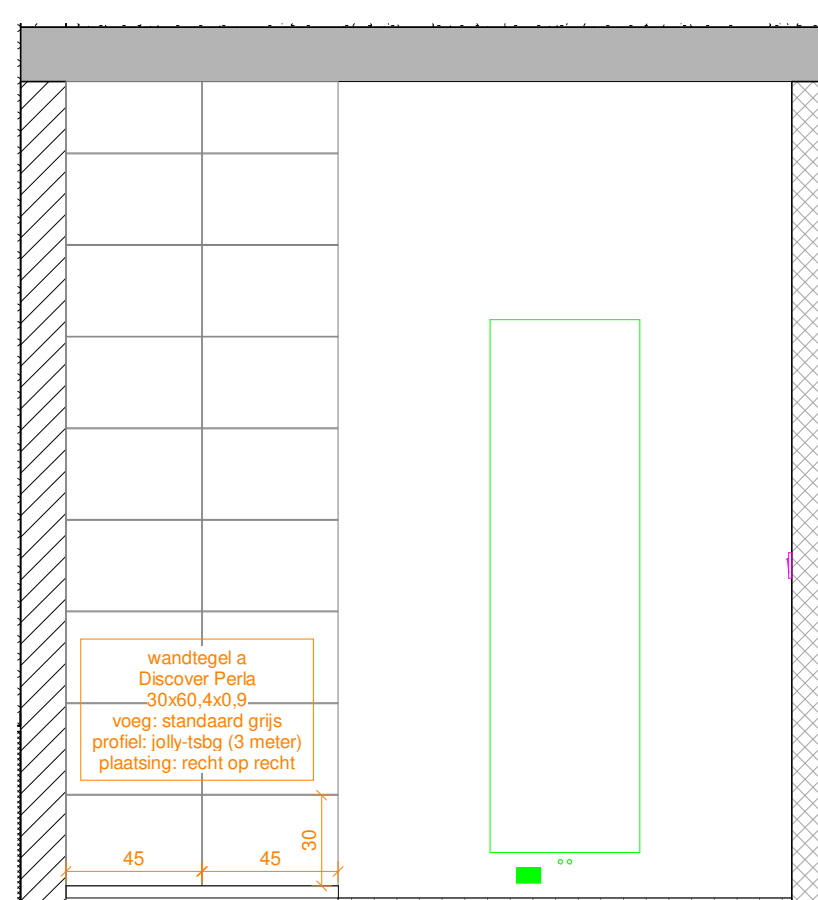
1 : 25

**Aanzicht C**

1 : 25

**Aanzicht D**

1 : 25

**Aanzicht E**

1 : 25

0	HB standaard klantplan	28.11.2022	KP
A	PR keuken/sanitair/elektra/vloerverwarming	07.03.2023	KP
B	PR elektra	15.03.2023	KP
C	PR elektra	29.03.2023	KP
D	PR chapehoogte/uitzettingvoegen	02.06.2023	KP
E	PR sanitair/vloer- en wandtegels/keuken/ deuren	22.09.2023	FJ

naam: versie: projectstatus: TECHNIEKEN ☒ handtekening voor akkoord

verwarming	
sanitair	
elektriciteit	

INTERIEUR	
wandtegels	
vloeren	
schrijnwerk	
badkamer	
keuken	

ARCHITECTUUR	
binnenwanden	

kaart: hangende: aantalplaats: bedrijfsnr: huisnummer: project: project:

Heizijde

Fonteinstraat

2300, Turnhout

AS-BUILT**HOYBERGHS**
Algemene bouwonderneming**B&R**
BOUWROEPHoge Maas 1510
B-2070 Aarschot
T +32 (0)14 689060
F +32 (0)14 689061Werkblad: TURHE0721B
projectleider: Matthias Breugelmans
bouwmeester: Chloé Van Beerstekst: KP
plan nr.: 59